1.

Arkiv-
nr Spl. 12
år 1942.

HANDLINGAR

angående

ändring av stadsplanen för kvarteret R E S I D E N S E T

i Vänersborg

upprättade år 19 41

Akten består av 1 band handlingar
innehållande 6 skrivna sidor jämte
1 kart, inneliggande

KUNGL. KOMMUNIKATIONS-
DEPARTEMENTET

Avskrift.

Överlämnas till

till kännedom.

G u s t a f etc.

K u n g l. M a j : t finner - efter framställning av stadsfullmäktige i Vänersborg, i anledning varav utlåtanden avgivits den 19 mars 1942 av länsstyrelsen i Älvsborgs län och den 8 april 1942 av byggnadsstyrelsen - gott att, jämlikt 3 § stadsplanelagen, fastställa ett av stadsfullmäktige vid sammanträde den 9 september 1941 antaget förslag till ändring av stadsplanen för staden beträffande kvarteret Residenset, vilket förslag angivits å en av mätningsmannen Sven O. Ador i juni 1941 upprättad karta med därtill hörande beskrivning; skolande för kvarteret fortfarande gälla de av Kungl. Maj:t den 12 oktober 1928 för ifrågavarande del av staden fastställda stadsplanebestämmelserna, dock att, där dessa hänvisa till karta, hänvisningen i förevarande del skall anses avse ovannämnda karta.

Detta meddelas länsstyrelsen till egen och vederbörandes kännedom och efterrättelse, varjämte avskrift av byggnadsstyrelsens utlåtande bifogas. Stadsplanekartan och beskrivningen, försedda med påskrift att de tillhöra Kungl. Maj:ts beslut, överlämnas härjämte för att vederbörande tillställas.

Stockholms slott den 24 april 1942.

G u s t a f

/Gustaf Andersson.

Bestyrkes å tjänstens vägnar:

Nils Auren.

Till länsstyrelsen i Älvsborgs län.

Angående ändring av stadsplanen för kvarteret Residenset i Vänersborg.

738.

Beskrivning till

förslag till ändring av

stadsplanen för kv. Residenset

i Vänersborg.

Nu gällande stadsplan för kv. Residenset är fastställd av Kungl. Maj:t den 12 oktober 1928. Föreliggande förslag avser att möjliggöra uppförandet av flygelbyggnader invid Länsresidenset. Samtidigt har Kungsgatan utmed kvarteret breddats till ~~15~~ 15,0 meter, d.v.s. 0,5 meter större än ~~bredd~~ som i generalplan över rikshuvudvägarna lär ha föreslagits skola gälla för ny bro i stället för nuvarande Residensbron.

I nu gällande stadsplan är det område inom kv. Residenset, som icke skall bebyggas, försett med beteckning, som gäller för "allmänna platser avsedda för planteringar;" i ändringsförslaget har i stället använts beteckningen ~~för~~ gällande för kvartersdelar, som icke få bebyggas.

De gällande byggnadsbestämmelserna äro icke avsedda att ändras genom detta förslag.

Vänersborg den 25 juni 1941

Sven O. Ador

mätningsman.

Tillhör Kungl. Maj:ts beslut
den 24 april 1942
Stockholm i Kommunikationsdepartementet.
Ex officio:

12


Karta

över kv. Residenset i Vänersborg med förslag till ändring av stadsplanen.

Upprättad i juni 1941 av

(Sven O. Ador)
mätningsman.


SK-C/22
1941 nr. 8

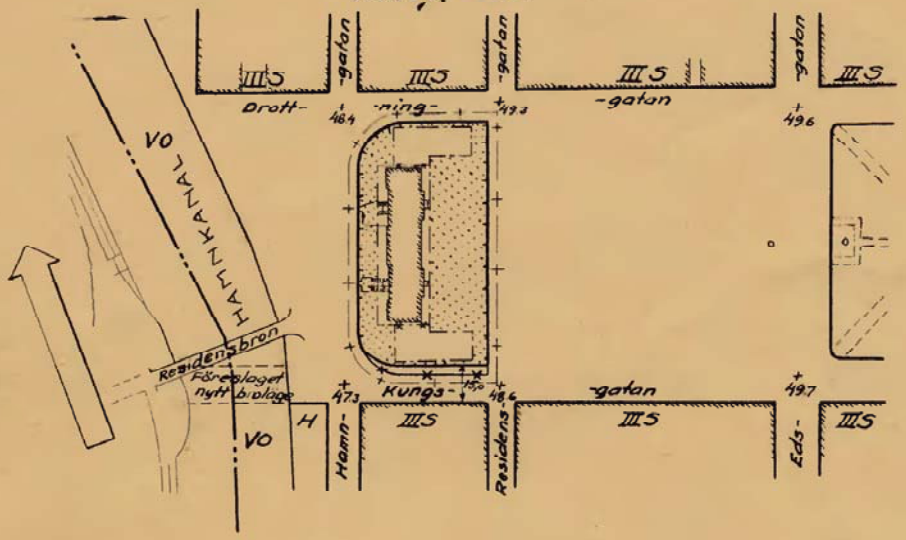

24 april 42

Nils Aurén

Beteckningar:

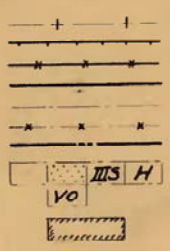

Linje belägen 3 meter utanför det område förslaget avser.
Gällande stadsplanelinje avsedd att bibehållas.
Gällande stadsplanelinje avsedd att utgå.
Föreslagen stadsplanelinje.
Gräns mellan områden för olika ändamål.
Dº avsedd att utgå
Gräns för stadsplan fastställd d. 12.10.1928.
Beteckningar hänförande sig till gällande stadsplanebestämmelser. } 1928 års plan!

Byggnad.

Skala 1:2000.

12